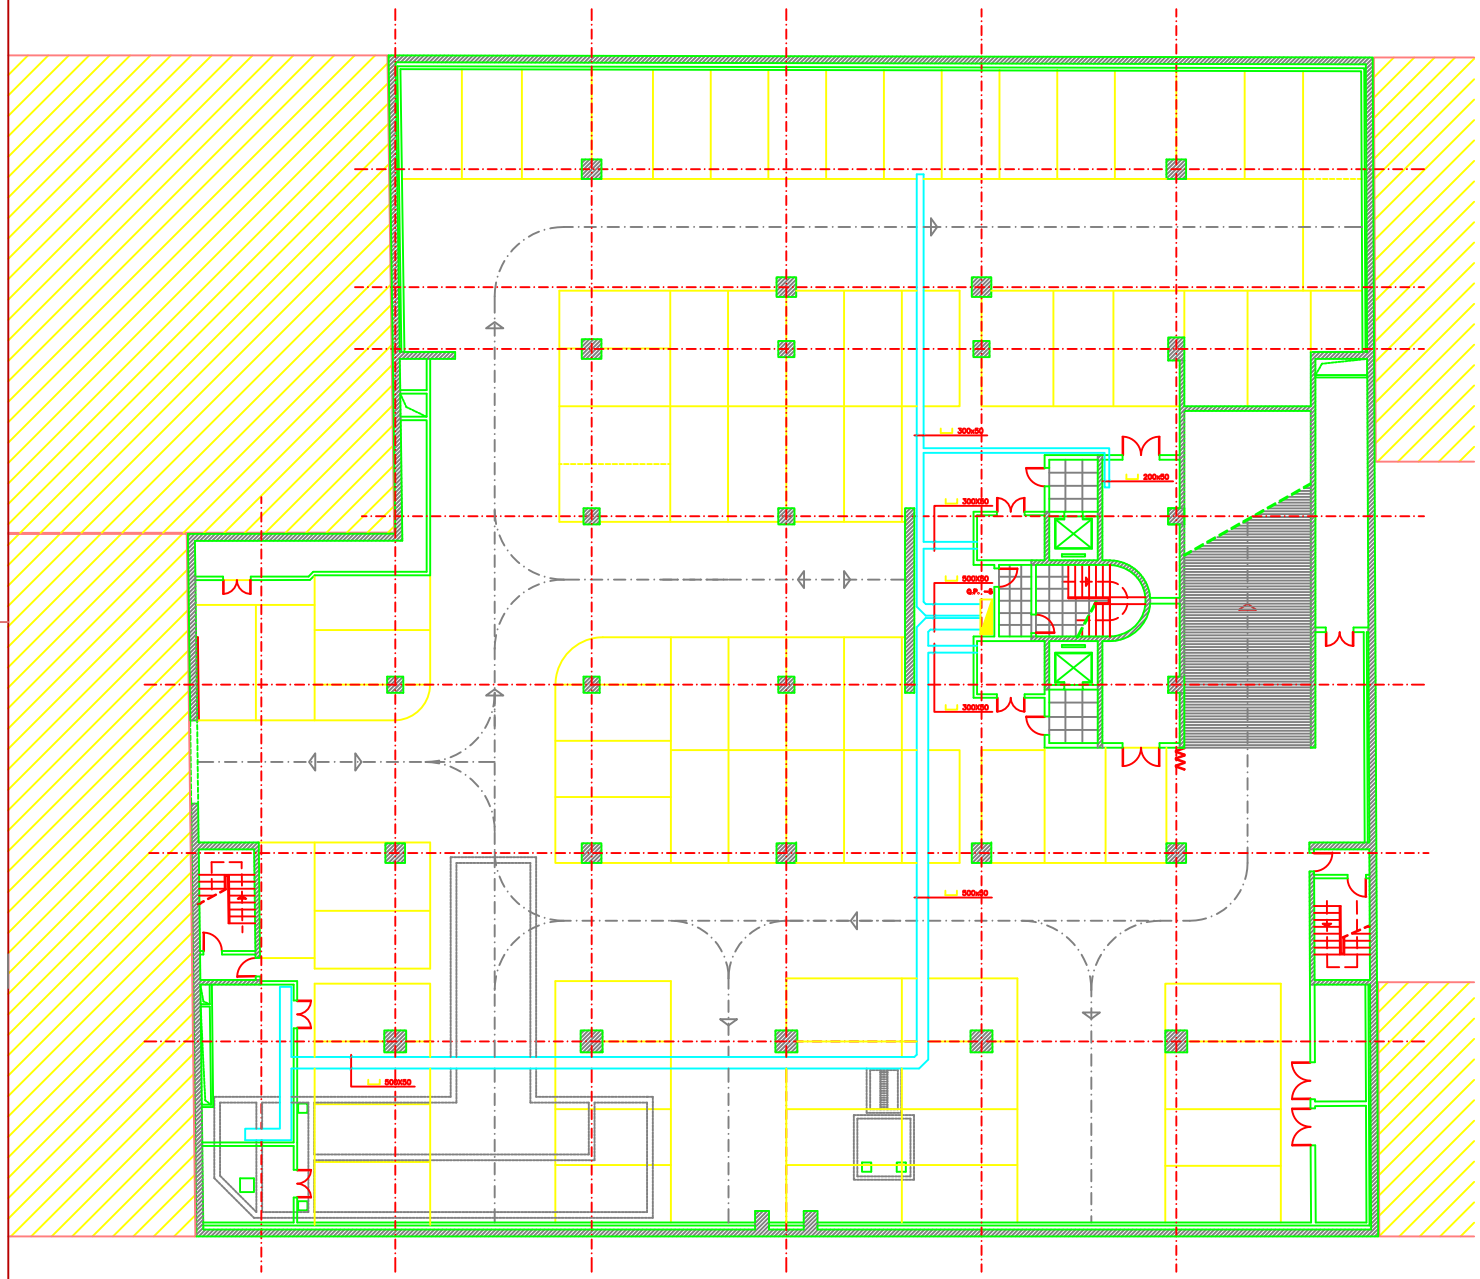

MARPE ABENGOA

TELAS FINAIS
COMO EXECUTADO
AS BUILT

Rubrica Data

NOTAS:

ESTE DESENHO É PROPRIEDADE INTELECTUAL DESTE GABINETE NÃO PODENDO SER COPIADO OU USADO PARA QUALQUER OUTRO FIM A NÃO SER O AQUI EXPRESSO

TODAS AS COTAS INDICADAS NESTE DESENHO DEVEM SER DEVIDAMENTE VERIFICADAS EM OBRA.

arquitectos

FREDERICO VALSASSINA ARQUITECTOS

av. duque de ávila nº14 4ºdto. 1050 LISBOA TEL.(21)3560870 FAX.(21)3472597

cliente

LUSIVIAL S.A.

obra/local

EDIFICIO DE ESCRITORIOS
AV. DA LIBERDADE 241/245
R.DUQUE DE PALMELA 6/18

projecto de instalações eléctricas

CAMINHOS DE CABOS

designação

PLANTA DO PISO -5

escala

1/100

ficheiro	processo nº	desenho nº
p-5_cc	P660	IE/84

data desenhou